

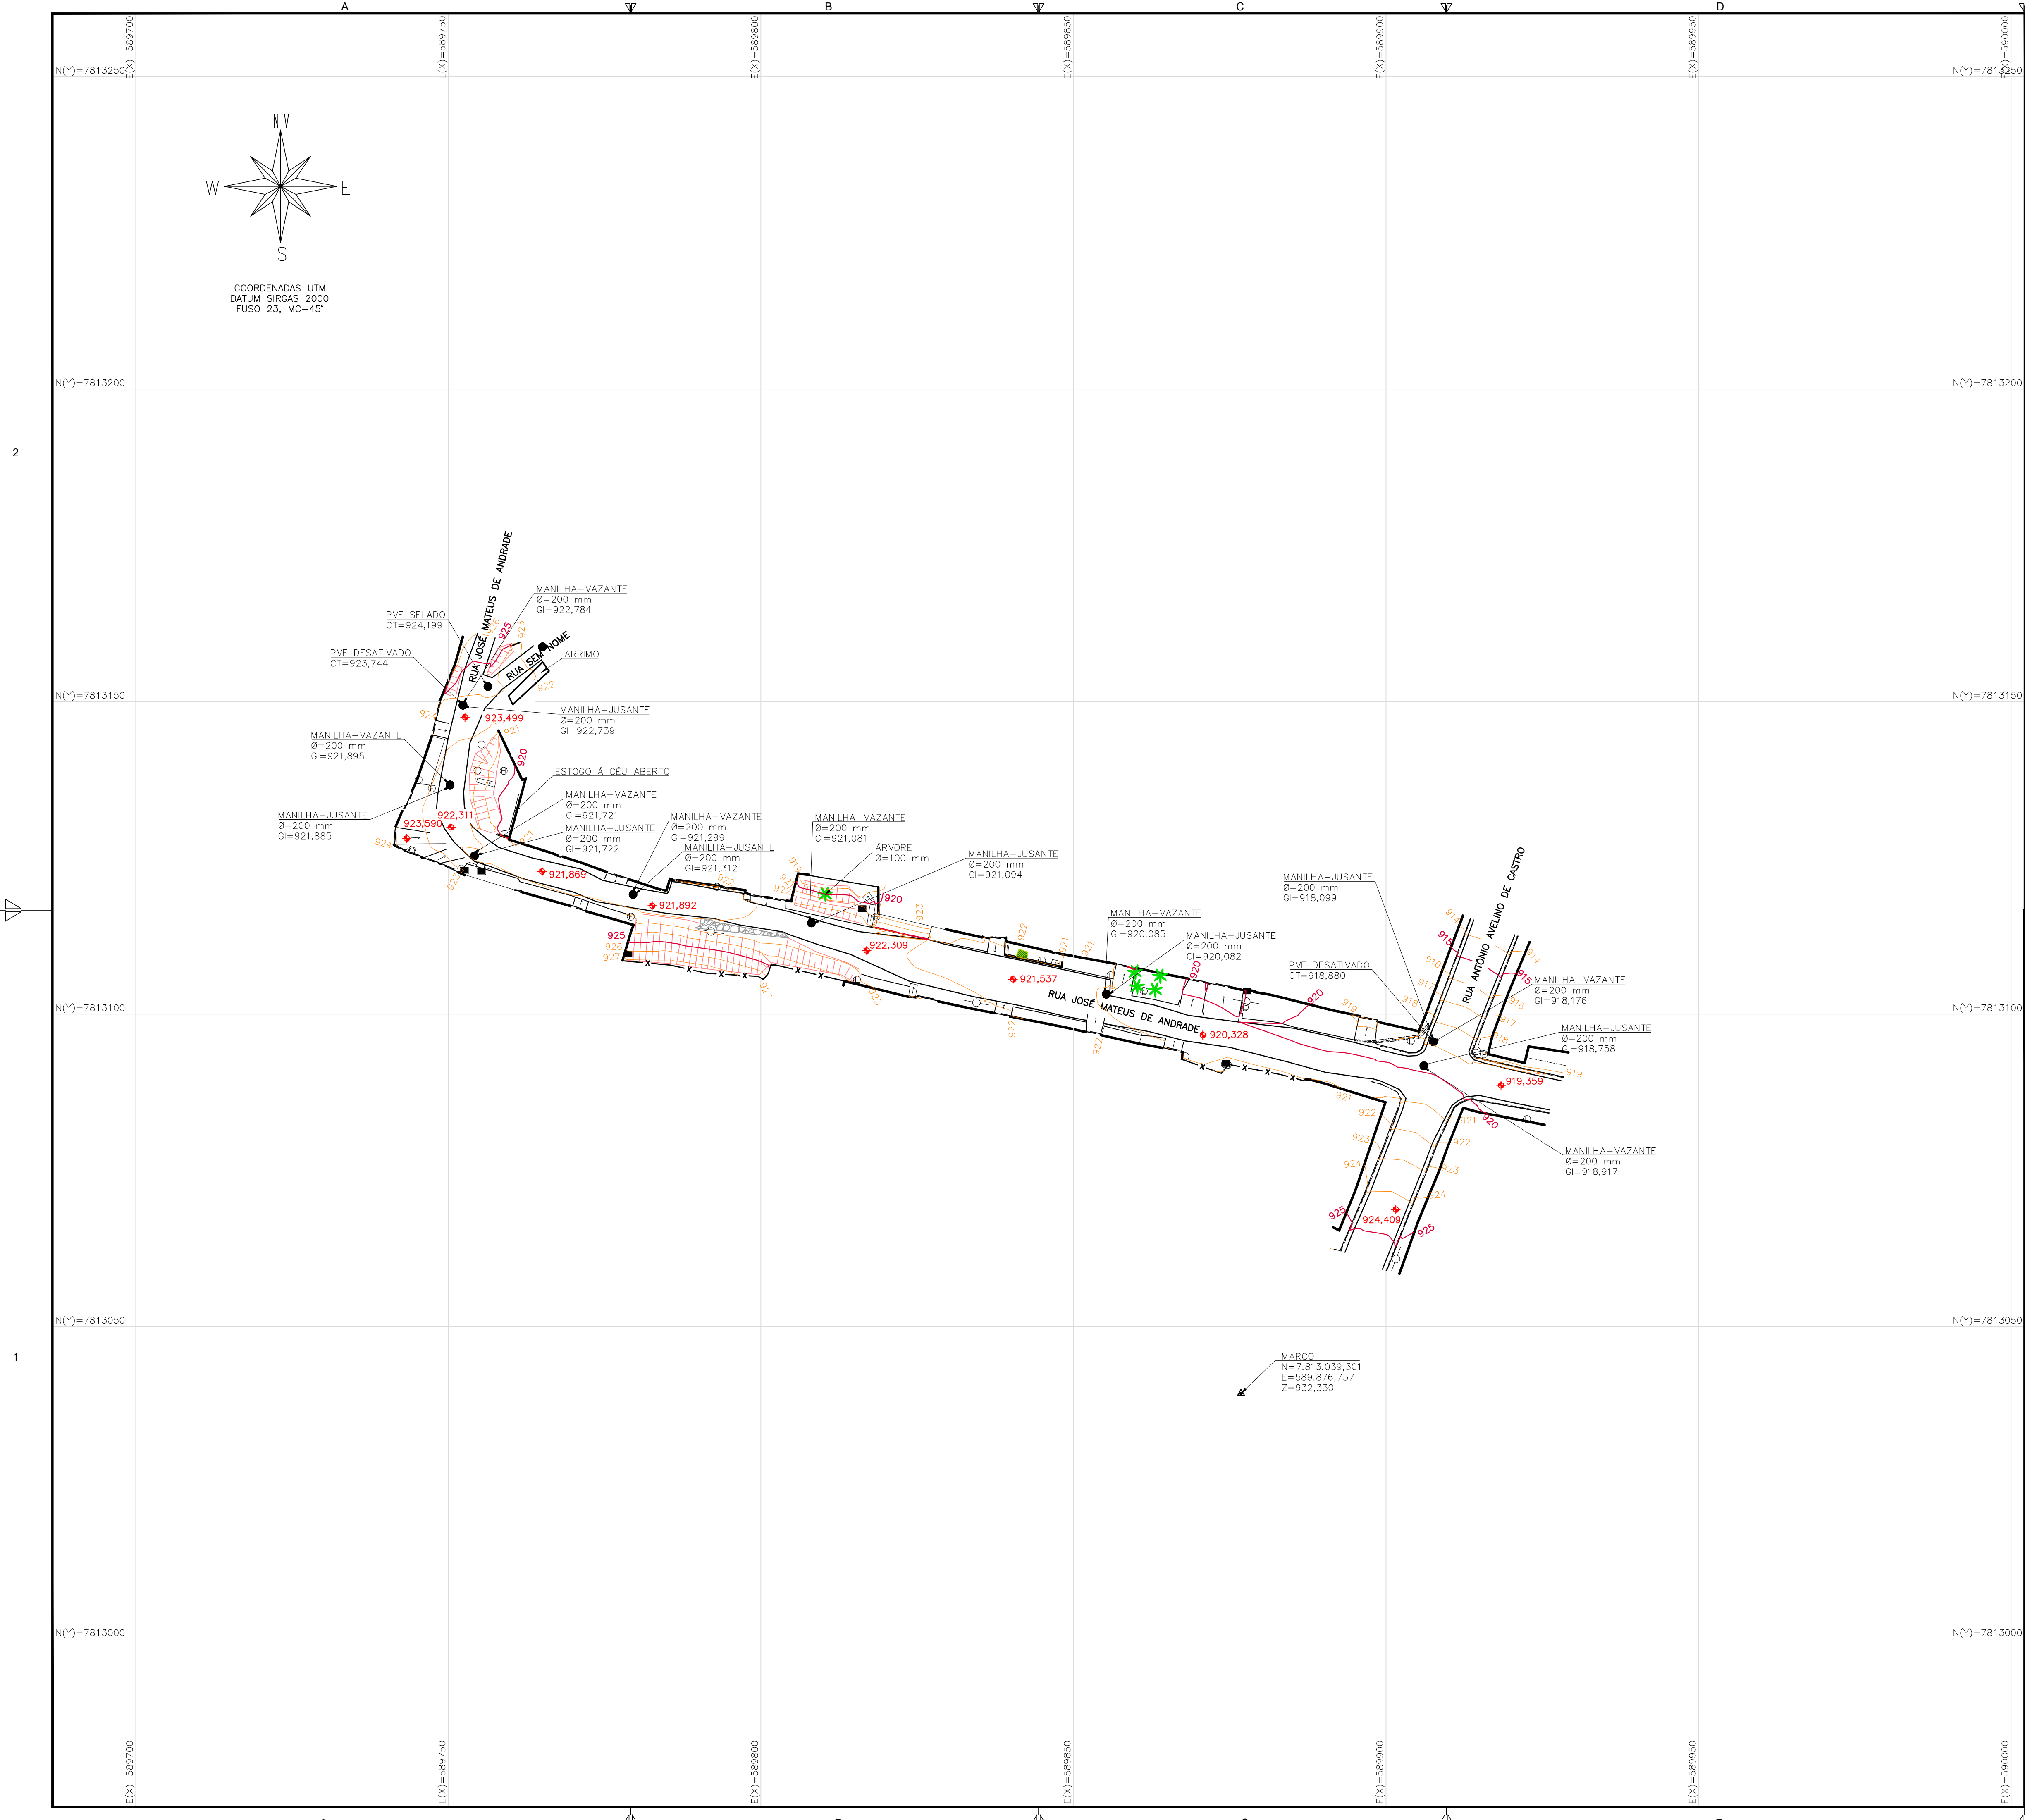


IMAGEM DE REFERÊNCIA

CONVENÇÕES

CURVAS DE NÍVEL

NÍVEL

BORDO ESTRADA

MURO

CERCA DIVISA

PASSEIO

PORTÃO

MEIO FIO EXISTENTE

RAMPA

PROJEÇÃO

SARJETA

ESCADA

ARRIMO

TESTADA

MURETA

CANALETA

ESGOTO A CEU ABERTO

GRAMA OU JARDIM

TALUDE DE CORTE/ATERRO

ROCHA

EDIFICAÇÃO

LIXEIRA

ÁRVORE

ÁRVORE COM DIÂMETRO DE 100 mm

HIDRANTE

POSTE

PADRÃO DE LUZ

FOSSA

PLACA

CAIXA DE ESGOTO

OBSERVAÇÕES

OBSERVAÇÕES GERAIS:

1 - LEVANTAMENTO TOPOGRÁFICO PLANIALTIMÉTRICO DE CAMPO COM CURVAS DE NÍVEL 1/1 METRO.

2 - COORDENADAS TOPOGRÁFICAS GEOREFERENCIADAS DATUM SIRGAS2000, FUSO 23, MC-45°.

Quadro de Resumo Levantamento

Quantitativo	m²
Área do levantamento	3.147,55

REVISÃO	DESCRIÇÃO	TIPO	ELABORADO	VERIFICADO	DATA
00	EMIÇÃO INICIAL	PRI	FRANCIELLE	NUBIA	29/07/2022

TIPOS DE EMISSÃO

ATP - ANTEPROJETO
BSC - BÁSICO
EXE - EXECUTIVO

APV - APROVADO
PCT - P/ CONSTRUÇÃO
ASB - "AS BUILT"

CNC - CANCELADO

ELABORAÇÃO:

OBJETIVA PROJETOS E SERVIÇOS

ALAMEDA OSCAR NIEMAYER, Nº500, SALA 505 - VALE DO SERENO
NOVA LIMA-MG - CEP.: 34.006-056
TEL.: (31) 3347-4405 / (31) 3347-7079 / (31) 3571-1920
EMAIL: contato@grupoprojetosengenharia.com.br

REALIZAÇÃO:

PREFEITURA MUNICIPAL DE RIBEIRÃO DAS NEVES

AVENIDA ARI TEIXEIRA DA COSTA, Nº1100
SAVASSI - RIBEIRÃO DAS NEVES - MG - CEP.: 33880-630
TEL.: (31) 3627-7000

LEVANTAMENTO TOPOGRÁFICO - RUA JOSÉ MATEUS DE ANDRADE

RUA JOSÉ MATEUS DE ANDRADE, BAIRRO VENEZA, RIBEIRÃO DAS NEVES, - MG, CEP-33820-400

PROJETO DE TOPOGRAFIA

AUTORIA DO PROJETO:

JULIANA GONÇALVES OLIVEIRA
CREA MG - 239781/D

CONTRATANTE DO PROJETO:

RESPONSÁVEL DA CONTRATANTE

DATA:

JULHO/2022

ESCALA:

1:500

CÓDIGO:

PRJ-TOP

TÍTULO DOS DESENHOS:

LEVANTAMENTO PLANIALTIMÉTRICO

PRANCHA:

01/01

DIREITOS AUTORAIS RESERVADOS: PROIBIDO REPRODUÇÃO, DIVULGAÇÃO OU ALTERAÇÃO SEM CRED. EXPRESSA DO AUTOR.

TÍTULO DOS DESENHOS: PRJ4PRJ-TOP-RIN-0101RUAJOSEMATEUSANDRA-REV00

OBJETIVA - A1
84x584mm